




Obere Königstraße 1 und 3





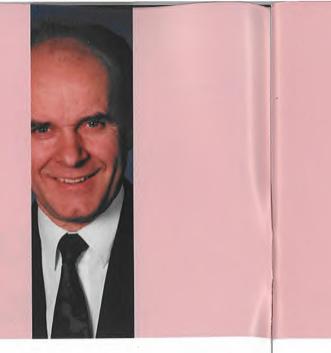

Liebe Mitbürgerinnen und Mitbürger,

das Weltkulturerbe Bamberg besteht aus den drei großen Bereichen der Insel, des Berggebietes und der Gärtnerstadt. Während das Berggebiet das Hauptziel der Touristen darstellt und die Insel das Herz des Handels und der Bildung ist, ist die Gärtnerstadt am stärksten von städtebaulichen Umbrüchen betroffen. Dem trägt die Stadt Bamberg Rechnung, indem die Königstraße seit Jahren einen wichtigen Investitionsschwerpunkt im Rahmen der Stadtsanierung darstellt.

Nach der Fertigstellung des "Deutschen Hauses" im vergangenen Jahr setzt die Sanierung der Oberen Königstraße 1 und 3 ein weiteres positives Zeichen für die Zukunft der Königstraße.

Der Abschluss dieser Baumaßnahme ist zugleich der Auftakt für noch größere Investitionen in "Bamberg-Mitte": Umfassende Sanierungen und Neubauten werden neuen Wohnraum, neues Leben und neue Kaufkraft in diesen Stadtteil bringen, wertvolle historische Bausubstanz bewahren und den gesamten Stadtteil erheblich aufwerten.

Als Oberbürgermeister und als Aufsichtsratsvorsitzender der Stadtbau GmbH Bamberg freue ich mich, dass der Anfang gemacht ist und neues Leben in die Obere Königstraße 1 und 3 einzieht.

Herbert Lauer, Oberbürgermeister

Un but Lang

Sehr geehrte Damen und Herren,

das Stadtquartier "Bamberg-Mitte" ist durch verschiedene ungünstige Faktoren in den letzten Jahren zeitweise ins Hintertreffen geraten. Nichtsdestoweniger birgt die zentrale und zugleich in vielen Bereichen nach wie vor ruhige Lage enorme Potenziale für eine tragfähige innerstädtische Entwicklung.

Seit der Ausweisung der Sanierungsgebiete "An der Tränkgasse" und "Bamberg-Mitte" ist die Talsohle durchschritten. Die Volkshochschule, die Stadtbücherei im Deutschen Haus, die zahlreichen privaten Investitionen in den Anwesen Obere Königstraße 2 bis 12 waren bereits erste Marksteine auf dem Weg einer positiven Entwicklung. Nunmehr unternehmen die Stadtbau GmbH Bamberg und die Stadt Bamberg mit großer Unterstützung durch die Oberste Baubehörde und die Regierung von Oberfranken erhebliche Anstrengungen, um weiteren Bereichen zu neuer Dynamik zu verhelfen.

Die Sanierung der Oberen Königstraße 1 und 3 war eine planerisch, denkmalpflegerisch, organisatorisch, finanziell, bautechnisch komplizierte und anspruchsvolle Maßnahme mit vielen Beteiligten. Im Namen des Baureferates der Stadt Bamberg darf ich mich sehr herzlich für die hervorragende Kooperation bedanken und zugleich der Stadtbau GmbH Bamberg viel Erfolg bei den weiteren Sanierungsschritten in Bamberg-Mitte wünschen.

Ottmar Strauß, Baureferent

Mush






Eine Parzelle im Mittelalter

Archäologische Untersuchung im Rahmen der Sanierung Obere Königstraße 1

ie Sanierung des Anwesens Obere Königstraße 1 Landesamt für Denkmalpflege, Archäologische Außenbot auch die Gelegenheit zu archäologischen stelle Schloß Seehof. Mit der Durchführung war das Untersuchungen auf dem Grundstück. Von der Baumaß- Bamberger Grabungsbüro Archäologische Dokumentanahme waren vornehmlich zwei Bereiche betroffen, die tion mit dem Grabungsleiter Andreas Pross M.A. betraut. Einfahrt, in der durch Leitungsverlegungen mit Boden- Finanziert wurde die Grabung durch die Stadtbau eingriffen zu rechnen war, und der Hinterhofbereich. Hier waren für Ver- und Entsorgungsleitungen und für die Fundamentierung der neuen Rückbebauung großflächige Eingriffe geplant. Es wurden dementsprechend drei Grabungsschnitte angelegt (Abb.1). Schnitt 1 lag in der Einfahrt des heutigen Gebäudes der Oberen Königstraße 1. Die Schnitte 2 und 3 liegen im Hinterhofbereich: Schnitt 2 im Bereich des Rückgebäudes, Schnitt 3 in der Kanaltrasse die das Grundstück in der Mitte bis zur rückwärtigen Grundstücksgrenze durchzog.

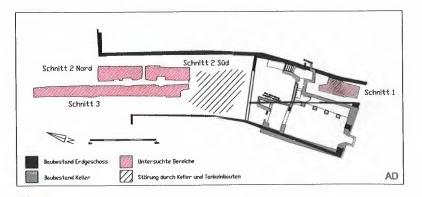

Lage der Grabungsschnitte

Die Grabungen begannen im Herbst 2001, direkt nach dem Abbruch der Hinterhofbebauung und den Sicherungsmaßnahmen an der Rückfront des Haupthauses beheizter Grabungszelte ermöglichte es, auch während für den Abschluss der Untersuchung eingehalten wer- Gebiet rechts der Regnitz. den (Abb. 3). Die wissenschaftliche Leitung der Umfangreiche archäologische Untersuchungen im


Bamberg GmbH.

Bedeutung der Königstraße für die Siedlungsgeschichte Bambergs


Die heutige Königstraße, früher auch Steinweg genannt, ist sicher einer der ältesten Verkehrswege der Region. Bereits in karolingischer Zeit führte hier die Fernverbindung von Regensburg über die Königsgüter Forchheim und Hallstatt nach Bardowick in Niedersachsen. Die Straße lag an der östlichen Grenze des Reiches und spielte für den Handel mit den Slaven eine wichtige Rolle. Im Bereich der heutigen Königstraße nähert sich diese Straße in einem großen Bogen von dem ansonsten recht geradlinigen Verlauf abweichend der Regnitz an und erreicht an der heutigen Kettenbrücke den geringsten Abstand zum Fluss. Dieser Umstand fand in der Bamberger Stadtgeschichte schon immer Beachtung und legte die Vermutung nahe, dass hier eine Furt mit dazugehöriger Station lokalisiert gewesen sei. Den Ausbau der Furtstation zur regelrechten Siedlung legte man zunächst ins 12. Jahrhundert. Erst im Jahr 1312 wird der Übergang mit der Ersterwähnung der Seesbrücke historisch fassbar.

Das diesen Überlegungen zugrunde liegende Modell der Stadtgenese Bambergs ging davon aus, dass sich die und dauerten bis zum 20. Dezember 2002. Der Einsatz Stadt vom Siedlungskern Babenburg, auf dem Domberg gelegen und von der einfachen Siedlung an der der Frostperiode uneingeschränkt zu arbeiten. So konnte Stelle der heutigen Domstadt versorgt, über die Inseltrotz des früh einsetzenden Winters der geplante Termin stadt als erstem Handelszentrum ausdehnte bis auf das

Grabung lag bei Dr. Jochen Haberstroh, Bayerisches Rahmen der Sanierung des ehemaligen Hotels "Zum

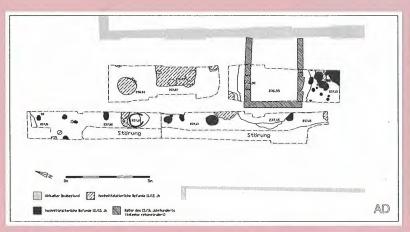

Plan der frühen Grabungsbefunde in den Schnitten 2 und 3

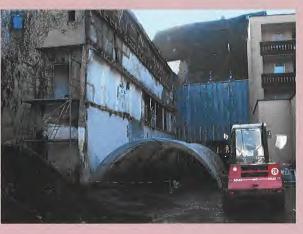

Grabungssituation im Hinterhol

Deutschen Haus", Obere Königstraße 4 hatten bereits Furtstation, oder ob es sich vielmehr um eine Parzelle erste Einblicke zur Bedeutung dieser rechts der Regnitz einer ausgeprägten Siedlung handelte. (Vgl. C. Vettergelegenen Bebauung an der alten Handelsstraße gelie- ling, Vorbistumszeitliche Befunde in der Königstraße. fert. So konnte bereits belegt werden, dass der In: Eröffnung des Deutschen Hauses, Bamberg, 2002.) Siedlungsbeginn rechts der Regnitz deutlich vor dem Die Grabung auf dem Grundstück Obere Königstraße 1 bisher vermuteten 13. Jahrhundert einsetzte. Weiter lieferte zu diesen neuen wissenschaftlichen Ansätzen deutete sich bereits im Fundgut die überregionale Anbindung der Siedlung an: In Schichten des 12.

AD

Abb. 4: Profil durch Schnitt 2:

LEGENDE

- 1 anstehender Sand
- 2 Älteste Kulturschicht (10./11. Jahrhundert)
- 3 Gruben und Einbauten (11./12. Jahrhundert)
- 4 Grubenhütte (11./12. Jahrhundert)
- 5 Planierschicht (frühes 14. Jahrhundert)
- 6 Keller (spätes 15. bis frühes 16. Jahrhundert)
- 7 Kulturschicht (15. Jahrhundert)
- 8 Verfüllung des Kellers im 18. Jahrhundert
- 9 Keller des 17. Jahrhunderts
- 10 Unterzüge des 17. Jahrhunderts

weitere entscheidende Ergänzungen:

Auch hier traten Befunde auf, die mit Sicherheit bis ins Jahrhunderts trat Scherbenmaterial aus dem Rheinland 11. Jahrhundert zurückdatiert werden können. In den auf. In dieser Zeit stand auf dem Grundstück des Schnitten 2 und 3 im Hinterhof fanden sich unter einer Deutschen Hauses bereits ein solides Steingebäude, das Planierschicht des 14. Jahrhunderts einige Pfostendie vorhergehende Holzbebauung aus der Zeit des löcher und Einbauten mit Holzresten im anstehenden Siedlungsbeginns im 10./11. Jahrhundert abgelöst Sand, die sich aufgrund des daraus geborgenen Scherhatte. Unklar blieb jedoch, ob es sich bei den Befunden benmaterials entsprechend zeitlich einordnen ließen um eine Einzelerscheinung, vielleicht um die vermutete (Abb. 2). Es handelte sich bei den Einbauten um eine kleine Grubenhütte und zwei in den Boden eingelassene Bottiche, die annehmen lassen, dass hier einer gewerblichen Tätigkeit nachgegangen wurde. Eisenschlacken im Fundgut weisen auf zeitgleiche Metallverarbeitung in der Nähe hin. Leider war der dazugehörige Laufhorizont durch die genannte Planierung gestört, so dass der Verwendungszweck der Bottiche nicht geklärt werden konnte. Diese Nutzung unterlag einem ständigen Wandel, als Beispiel sei die Errichtung eines Backofens über einer verfüllten Abfallgrube genannt.

> Aus der Hinterhofnutzung darf nun nicht geschlossen werden, dass die Lebensumstände hier insgesamt einfach waren. Schließlich waren im Hinterhof ebenfalls wie bereits im Fundmaterial des Deutschen Hauses Keramikscherben rheinländischer Provenienz vorhanden, die auf eine Einbindung der Bewohner in den Fernhandel hindeuten, sei es als Händler oder als Konsumenten. Mehr noch als die wenigen Scherben spricht eine Abbruchschicht in Schnitt 1 in der ehemaligen Durchfahrt des heutigen Haupthauses für die gehobene Stellung der Parzellenbesitzer spätestens ab dem 12. Jahrhundert (Abb. 4). Zwar fehlen direkte Befunde zu einem straßenständigen steinernen Haus,



Abb. 5: Blick auf Steinkeller des 17. Jahrhunderts

siegelten Schicht ein klarer Beweis für dessen Existenz Grenzmarkierung oder um eine Drainage handelte, zu sehen: Die massive Lage von Mörtel und Steingrus muss ungeklärt bleiben. sprochen werden.

weitere Rückschlüsse auf die Struktur der Bebauung an Grundstücke beidseitig entlang der Straße aufreihen. Da das Ausmaß der Siedlung noch unbekannt ist, muss Die für 2003 geplanten archäologischen Untersuchun-Theuernstadt um St. Gangolf handelt.

Über diese für die frühe Stadtentwicklung wichtigen Ergebnisse hinaus lieferte die Grabung einen umfassenden Überblick der baulichen Veränderungen auf der Parzelle.

Spätestens in der ersten Hälfte des 13. Jahrhunderts Jochen Scherbaum kam es zu massiven Veränderungen auf der Parzelle. Parallel zum Abbruch des Vorderhauses fand auch in der Hinterhofnutzung eine Veränderung statt. Über die weitere Entwicklung im 13. Jahrhundert lässt sich aufgrund massiver Abtragungen wenig sagen. Erst zum Ende des 13. Jahrhunderts bzw. in der 1. Hälfte des 14. Jahrhunderts werden die deutlichen Umgestaltungen des Hinterhofs wieder fassbar. Anstelle der frühen Bebauung unterteilten nun Flechtwerkzäune das untersuchte Areal. Daneben lassen sich einzelne Abfallgruben erfassen. Pfostenlöcher verschwinden fast vollständig. Ein Graben wurde an der heutigen nördlichen Parzel-

doch ist in der spätestens im frühen 13. Jahrhundert ver- lengrenze ausgehoben. Ob es sich hierbei um eine

kann nur als Abbruchschicht eines Steingebäudes ange- Im 15. Jahrhundert kommt es zu reger Bautätigkeit auf dem Grundstück und das heute noch stehende Vorder-Aus den gewonnenen Grabungsbefunden ergeben sich haus wurde errichtet. Archäologisch erfassbar ist vor allem die Bauzeit des heute noch genutzten Gewölbeder Furt zur Regnitzinsel. Offenbar handelte es sich kellers durch die Datierung der Funde aus der Baugrube hier um eine Siedlung. Es wird zudem deutlich, dass und der von der Baugrube geschnittenen Schichten. In hier die Königstraße, begrenzt durch die Parzellen der 2. Hälfte des 15. oder der 1. Hälfte des 16. Jahrhun-Obere Königstraße 1 und 4, in ihrem Verlauf bis heute derts setzte auch im Hofbereich die erste Steinbebauung unverändert dem mittelalterlichen Handelsweg folgt. ein. Es entstand der erste Steinkeller aus vermörtelten Der Aufbau der Parzellen mit straßenständigem Haupt- Sandsteinquadern. Dieser Steinkeller markiert bereits gebäude und gewerblich genutztem Hinterhof blieb die bis heute erhaltene Aufteilung des Hinterhofs in ebenfalls über 900 Jahre unverändert. Die Siedlung Rückgebäude und Freifläche. Die Parzelle dürfte demfolgt dem Schema des Straßendorfes, bei dem sich die nach bereits in der Zeit um 1500 ihre heutige Breite besessen haben (Abb. 5).

zunächst offen bleiben, ob die Siedlung an der Furt ihr gen im Rahmen des Sanierungskonzeptes Wohnen in Zentrum hatte oder ob es sich um einen Ausläufer der Bamberg Mitte werden weitere Bausteine zum Verständnis dieser für die Stadtentwicklung Bambergs entscheidenden Fragen liefern. Die für das Stadtviertel so wichtige Sanierung erhält so nicht nur eine zukunftsweisende, sondern auch eine historische Dimension.





Baugeschichte und restauratorische Befunde

Forschungsstand

ach früheren Forschungsansätzen ist 2001 im Vorfeld der aktuellen Sanierungsmaßnahme erstmals eine umfassende Befunduntersuchung durchgeführt Die erdgeschossige Gaststube (Abb. 8) befand sich in worden. Aus der Zusammenführung aller Erkenntnisse ergibt sich eine umfassende Bau- und Ausstattungsgeschichte, die es ermöglicht, den überkommenen Bestand zeitlich einzuordnen, den ursprünglichen Grundriss zu rekonstruieren sowie die durchweg aufwändige Ausstattung zu dokumentieren.

Bauphase I

Abb. 8:

Erdaeschoss.

Grundrisses

Rekonstruktion des bauzeitlichen

■ as Gebäude wurde 1520/21 an herausragender und für einen Gasthof² prädestinierter Stelle errichtet: dort wo die Seesbrücke (heute Kettenbrücke) als einzige

Durchfahrt 2 vermuteter Ofenstandplatz 2 vermuteter Kamin Fußbodenniveau der Stube vermutlich höher als das der 1 Durchfahrt; Lage des Zugangs nicht nachgewiesen Bohlenwand vermutlich vor die Fachwerk-Außenwan geblendet; vgl. Befund 1. OG Gaststube / **Bohlenstube**

Verbindung vom Steinweg (heute Königstraße) in die Stadt Bamberg führte. In der Reihe der traufseitig entlang der Straße angeordneten Häuser ragte es bereits damals durch seine drei Vollgeschosse heraus (Abb. 9). der Südwestecke des rechteckigen Gebäudegrundrisses. Sie war als Bohlenstube³ ausgebildet und von der Nordseite her beheizbar. Das restliche Erdgeschoss diente als Durchfahrt zum rückwärtigen Hof und vermutlich auch zum Unterstellen der Kutschen und Pferde. Weil sich im Erdgeschoss auch keine Küche nachweisen lässt, ist anzunehmen, dass die hier befindliche Gaststube eher als Trinkstube diente, während im 1. Obergeschoss gespeist wurde. Erschlossen wurde das Haus durch eine große, vermutlich mittig zur Halle angeordnete Toreinfahrt. Das gesamte Erdgeschoss war von einer Balken-Bohlen-Decke überspannt, die zum größten Teil erhalten ist (Abb. 6).

¹ Burkert, Manuela: Obere Königstr. 1 in 8600 Bamberg. Erfassen und bewerten vorhandener Bausubstanz; Abschlussarbeit für das Aufbaustudium Denkmalpflege der Otto-Friedrich-Universität Bamberg und der Fachhochschule Coburg; Betreuer Prof. Johannes Cramer,

Eißing, Thomas (Dipl.-Holzwirt): Dendrochronologischer Bericht zum Haus Obere Königstr. 1, Juli 1995

Winklmann, Ingrid (für Fa. Onnen): Befunddokumentation über die baubegleitende Untersuchung der Fußboden- und Deckenaufbauten in der Oberen Königstr. 1, Bamberg August 2000

Dr. Gutbier, Reinhard: Inventartext; unveröffentlicht und undatiert. Der Text sowie die übrigen Materialien, wie Bauakten und Bestandspläne wurden mir durch Herrn Scheele, Architekturbüro Mietusch zur Verfügung gestellt.

² 1547 ist in den Archivalien erstmals ein Wirtshaus an dieser Stelle erwähnt; 1647 wird eine "Schenkstatt zur Bürsten" genannt; bis 1939 befindet sich hier der "Gasthof Schwarzer Adler". Aus: Burkert, S. 3.

³ Wohnräume und Gaststuben waren oft bis ins 17. Jahrhundert hineinals sog. Bohlenstuben ausgebildet, das heißt die Wände bestanden aus ca. 4-5 cm dicken Holzbohlen, die in genutete Ständer eingelassen waren. Zu den Erschließungsräumen hin waren die Bohlen entweder angehackt und überputzt oder es war eine dünne Fachwerkwand vorgesetzt. Bei der zugehörigen Balken-Bohlen-Decke sind die oftmals profilierten Deckenbalken im Wechsel mit den Bohlen verlegt, die wiederum in die Nuten der Balken eingeschoben sind. Wände und Decken waren immer farbig gefasst, oft auch bemalt. Meist sind die Bohlenwände nicht mehr erhalten und können nur noch durch die genuteten Ständer nachgewiesen werden.

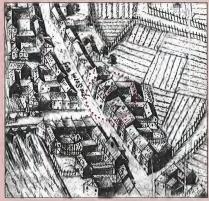
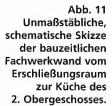


Abb. 9: Ausschnitt aus dem Zweidlerplan, 1602 Obere Königstraße 1 mit massiver Fassade und Giebelwänden aus Fachwerk. Satteldach mit mittigem Zwerchhaus.

Die Lage der bauzeitlichen Gaststube im 1. Obergeschoss (Abb. 10) gleicht der im Erdgeschoss, nimmt aber mehr Fläche ein. Die den Raum umgebenden Wände waren wiederum als Bohlenwände ausgeführt. Die Balken-Bohlen-Decke, im Gegensatz zum Erdgeschoss hier mit profilierten Balken, unterstreicht die größere Bedeutung der oberen Stube als feines Gast- und Speisezimmer. Ein Nebenzimmer befand sich östlich der Gaststube: dieses wiederum mit einer einfachen Balken-Bohlen-Decke gedeckt. Nördlich der Gaststube konnte die bauzeitliche Küche nachgewiesen werden. Die drei genannten Räume sind von einem großen Erschließungsraum in der nordwestlichen Gebäudeecke zu betreten. Der Zugang zum Obergeschoss erfolgte derhauses. Der Erschließungsraum ist von einer Fischgratdecke4 überspannt, die von einem mittigen Unterzug gestützt wird. Leider ist die Decke durch einen Brand in jüngerer Zeit fast vollständig zerstört worden. Während die bauzeitlichen Bohlenwände lediglich durch genutete Ständer belegt, jedoch an keiner Stelle mehr vorhanden sind, sind die bauzeitlichen Fachwerkwände vom Erschließungsraum zur Küche sowie zum östlichen Nebenzimmer - trotz der barocken Veränderungen – erhalten geblieben. Charakteristisch für das bauzeitliche Fachwerk im Innenbereich sind wandhohe Andreaskreuze sowie Kielbogentüren (Abb. 11).




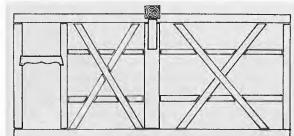




Abb. 10: 1. Obergeschoss, Rekonstruktion des bauzeitlichen Grundrisses

vermutlich über eine Stiege an der Rückseite des Vor- Die Küche des zweiten Obergeschosses (Abb. 12) entspricht im Grund- und Aufriss derjenigen des ersten Obergeschosses. Eine weitere Raumaufteilung ist im 2. Obergeschoss zur Bauzeit nicht nachgewiesen. Der Raum diente vermutlich als Veranstaltungs- und Tanzsaal und wurde offensichtlich nur selten genutzt. Die Fachwerkwände wurden nämlich bis zur Überputzung Mitte des 18. Jahrhunderts kein einziges mal neu gestrichen, das heißt, die Erstfassung, eine ockerfarbige Fachwerkabfassung mit schwarzem Begleiter zum gebrochen weißen Gefach stand über 200 Jahre (Abb. 7)! Diese Fassung ist im übrigen auch in den beiden darunterliegenden Geschossen als bauzeitlich nachgewiesen, mit entsprechend gestalteten Decken. Im Erdgeschoss und im 1. Obergeschoss folgen bis zur Barockisierung zwei weitere Fachwerkfassungen, nunmehr in Grau mit schwarzem Begleiter.

Zwischen den Deckenbalken sind schmale Brettchen im Fischgratmuster verlegt. Sie sind in die Nuten der Balken eingeschoben.

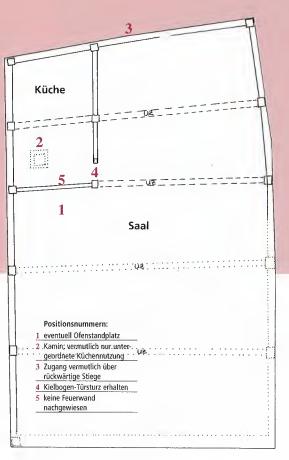

2. Obergeschoss, Rekonstruktion des bauzeitlichen Grundrisses

Plan (Abb. 9) dürfte ungefähr der Realität entsprechen – Die Tatsache, dass die südlichste Deckenbalkenlage ca. Durchfahrt nach Westen erforderlich machte. 1/2 Meter (!) vor der heutigen Außenwand verläuft – sie ist mit dieser durch kurze Balkenstücke verbunden - Bauphase III deutet darauf hin, dass die bauzeitliche Wand wesentlich massiver als die heutige war.

Bauphase II

ereits vor der eigentlichen Datocklose ung, lich um 1700, ist das Treppenhaus in der Nordostecke des Gebäudes eingerichtet worden. Die Balken-Bohlen-Decke des Erdgeschosses sowie die Fischgratdecke des ersten Obergeschosses blieben zu dieser Zeit


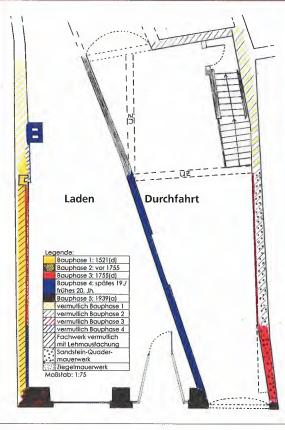


Abb. 13: Erdgeschoss, Bauphasenplan


Bereits zur Bauzeit war die Fassade zur Königstraße hin Treppeneinbaues reagiert. Gleichzeitig wurde von der massiv gemauert3. Die Darstellung auf dem Zweidler- Durchfahrt im Erdgeschoss im rückwärtigen Bereich eine Küche abgeteilt (Abb. 13). Der schräge Wandzumal hier auch das im Dachwerk nachweisbare verlauf ist auf ein bereits damals bestehendes östliches Zwerchhaus sowie der Fachwerkgiebel dargestellt sind. Rückgebäude zurückzuführen, was eine Verlegung der

ie Barockisierung, dendrochronologisch ins Jahr 1755 datiert, zeigt sich nach außen durch die Vereinheitlichung der Fassade mit dem Nachbarhaus Obere Königstraße 3 sowie durch die vor das bauzeitliche Satteldach gestellte Mansarddachkonstruktion. Daneben fanden auch durchgreifende Veränderungen im Inneren statt: Im Erdgeschoss verschwanden die bauzeitlichen Balken-Bohlen-Decken unter einer Abhängung im Bereich der Durchfahrt bzw. unter einer Überputzung im Bereich weiterhin sichtbar. Zugehörig ist die dritte Fachwerk- der Gaststube. Der Rahmenstuck im Bereich der eheabfassung, grau mit schwarzem Begleiter, die auf die maligen Gaststube ist teilweise erhalten. Die bauzeit-Veränderungen der Balken-Bohlen-Decke aufgrund des lichen Bohlenwände der Gaststube sind entnommen

⁵ Auch die Befunde am Bau ergaben keinerlei Anhaltspunkte für eine bauzeitliche Fachwerkfassade

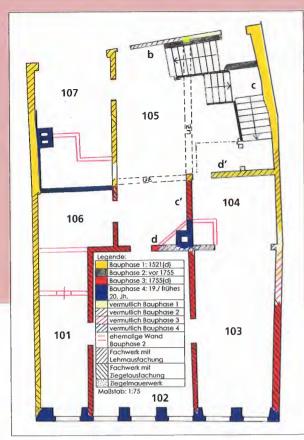

1. Obergeschoss, Bauphasenplan

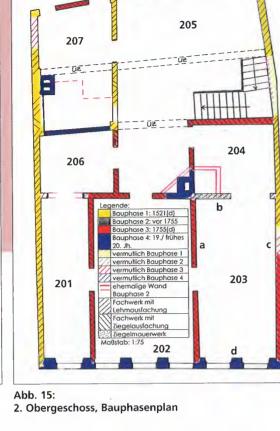

und durch konstruktive Fachwerkwände ersetzt worden. Im 1. Obergeschoss wurde die bauzeitliche Bohlenstube mittlere, große Stube zu drei Fensterachsen, ein östlich anschließendes Zimmer zu zwei Fensterachsen mit rück-Nebenzimmer einnehmend), sowie ein westlich anschließendes Zimmer zu einer Fensterachse, wiederum mit rückwärtigem Alkoven. Ein zusätzlicher Raum entstand zwischen dem westlichen Alkoven und der Küche, die in ihrem Grundriss beibehalten wurde (Abb. 14).

Die barocken Innenwände sind aus konstruktivem Fachwerk mit Ziegelausfachung errichtet worden. Die bauzeitlichen Fachwerkwände zur Küche sowie zum ehemaligen Nebenzimmer wurden beibehalten und überputzt, lediglich die Türen wurden hier verändert. Die barocken Türen erhielten kräftig profilierte Rahmen, von denen die meisten erhalten sind.




Die geschilderte neue Raumaufteilung lässt darauf schließen, dass zu dieser Zeit die Nutzung der Obergeschosse aufgelöst. Zur Königstraße hin entstanden nun eine durch den Gaststättenbetrieb aufgegeben wurde, und nur noch die erdgeschossige Stube als Gastraum diente. Die große mittige Stube wurde mit einer Stuckdecke wärtigem Alkoven6 (beides zusammen das bauzeitliche der "späten Bandelwerkzeit" ausgestattet; kennzeichnend sind Gitterwerk, vegetabile Motive und frühe, noch symmetrisch angeordnete Rocailleformen. Vögel weisen außerdem auf eine Arbeit in Anlehnung an die berühmte Vogel-Werkstatt, die um 1753 aufgelöst wurde (Abb. 20). Die angrenzenden Zimmer und Alkoven erhielten Rahmenstuckdecken (Abb. 16).

> Der barocke Grundriss im 2. Obergeschoss (Abb. 15) entsprach im wesentlichen dem im ersten Obergeschoss; lediglich das schmale Zimmer an der Westseite nimmt den Bereich des darunterliegenden Alkovens mit ein, so dass hier wohl der größere Raum südlich der Küche als Alkoven bezeichnet werden kann. Auch hier erhielten alle Räume, bis auf die Küche, Rahmenstuckleisten; die große mittlere Stube ist wiederum durch eine ornamentale Stuckdecke der "späten Bandelwerkzeit" hervorgehoben.

Als Erstfassung auf den verputzten Wänden konnte



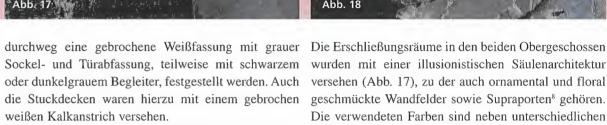

Der bereits bauzeitlich vorhandene Kamin in der Küche wurde im Zuge der Barockisierung entnommen und neu errichtet. Es handelte sich um einen mächtigen, besteigbaren Kamin (sog. deutscher Kamin) mit Esse, wie er noch auf einem Grundriss von 1886 zu finden ist (im Bauphasenplan rot eingetragen). Ein weiterer besteigbarer Kamin wurde zur Beheizung der mittleren Hauptstube und des östlichen Zimmers mit dahinterliegendem Alkoven in der südöstlichen Ecke des Vorplatzes bzw. der südwestlichen Ecke des Alkovens errichtet. Ein barocker Ofenstandplatz ist in der großen Wohnstube sowohl des ersten als auch des zweiten Obergeschosses in der Nordostecke nachgewiesen. Die Grundrisssituation lässt einen Vorderlader⁷ vermuten.

Offensichtlich empfand man im 18. Jahrhundert die sehr massive bauzeitliche Fassade als Platzverschwendung. Man errichtete statt dessen eine vergleichsweise dünne Außenwand, wodurch ein guter halber Meter Platz zur Straße hin gewonnen wurde. Sie war vermutlich ebenso wie die Fassade des Nachbarhauses Nr. 3 mit geohrten sandsteinernen Fenstergewänden ausgestattet.

Die malerische Ausstattung um 1760/70

ährend die Gestaltung zur Barockisierung 1755 recht schlicht ausfiel, hatte man offensichtlich wenige Jahre später wieder Geld "übrig", um die Räumlichkeiten mit aufwändigen Wanddekoren auszustatten.

geschmückte Wandfelder sowie Supraporten⁸ gehören. Die verwendeten Farben sind neben unterschiedlichen Grauschattierungen, Schwarz (Schatten) und Weiß (Lichter), auch leuchtende Rot- und Ockertöne, sowie Blau. Bei dem verwendeten Blaupigment handelt es sich um Smalte (gemahlenes Kobaltglas), ein sehr teures Pigment, das im Wandbereich, zumal im Profanbau, nur sehr selten verwendet wurde. Dies unterstreicht, neben der aufwändigen Gestaltung an sich, die Bedeutung des Hauses bzw. das Repräsentationsbedürfnis der damaligen Besitzer. Letzteres machte selbst vor der Küche nicht halt, wo zumindest rote Wandfelder mit Licht- und Schattenstrichen von einem hell-ockrigen Hintergrund und zu einer grauen Sockelzone mit Begleiter abgesetzt sind.

BAUGESCHICHTE

Zur illusionistischen Ausstattung der Erschließungsräume gehört auch eine gemalte Treppenbalustrade im Bereich des Treppenaufganges vom ersten ins zweite Obergeschoss.

Eine besonders aufwändige Gestaltung erhielt Raum 101 (Abb. 18): Den oberen Wandabschluss bildet eine plastisch gestaltete Schabrackenbordüre in Rot-, Blau- und leuchtenden Ockertönen. Der Grundton der Wand ist ein helles, warmes Grau. Sie wird senkrecht unterteilt durch breite, lisenenartige, blumengeschmückte Streifen in Rot mit Licht- und Schattenbänderung in Grau- und Ockertönen; dazwischen erstrecken sich aufwändig gerahmte Wandfelder mit ornamentaler und floraler Graumalerei in den Binnenflächen. Beidseits der Wandfelder sind Girlanden aus hängenden Blütenkelchen in leuchtenden

⁶ Meist rückwärtig an einen beheizbaren Wohnraum anschließende, in der Regel fensterlose Schlafkammer.

Vorderlader: der Ofen wurde von der Stube aus befeuert, im Gegensatz zum häufig nachweisbaren Hinterlader, der entweder vom Flur oder der Küche aus bestückt wurde.

⁸ Meist ornamentale/florale Malerei über einer Tür.





Nachgewiesen sind auch aufwändige Sockelgestaltungen mit blumengeschmückten Lambrisfeldern.

Die Maßnahmen des 19. und frühen 20. Jahrhunderts

m Jahr 18419 erfolgte die Erneuerung der Fassade im Bereich der Obergeschosse, nun wieder mit einer um eine Vormauerung handeln.

Stuckdecke wurde in diesem Zusammenhang abge-

ten immer wieder vergleichsweise aufwändig malerisch ten, und nun freigelegt und restauriert wurden. ausgestattet, ab dem späten 19. Jahrhundert vorwiegend in Schablonentechnik (Abb. 19).

Erst Anfang des 20. Jahrhunderts wurden die barocken Kamine abgebrochen und durch die sogenannten russischen Kamine ersetzt. Mit dem Umbau des Kamins in der Küche wurde sowohl im ersten als auch im zweiten Obergeschoss die Südwand der Küche neu aus Ziegelmauerwerk errichtet. Ihr Verlauf wurde dabei um wenige Zentimeter nach Süden verlegt.

Die Umfunktionierung des ehemaligen Gastraumes zum Ladenlokal 1939 schlug sich in erster Linie in der Umgestaltung der Fassade im Erdgeschossbereich nieder. Die vier Fensteröffnungen wurden durch zwei große Korbbogenöffnungen mit sandsteinernen Gewän-


den ersetzt. Die erste Fassung auf dem Putz von 1939 ist ein leuchtender, warmer Ockerton, der sich offensichtlich an der Erstfassung des älteren Putzes von 1841 orientierte. Der im Rahmen der aktuellen Sanierung durchgeführte Neuanstrich wiederholt den überlieferten Farbton.

Die Bedeutung des Hauses besteht, wie wir nun wissen, nicht nur in seiner außergewöhnlichen Lage gleichzeitig an einer wichtigen Handelsstraße und in der Sichtdickeren Wandstärke als im Barock. Darauf deuten die achse der einzigen Verbindung zur Stadt, sowie in seiner in beiden Obergeschossen in die Außenwand laufenden Größe, sondern auch in seiner aufwändigen Ausstattung Stuckleisten, Der einheitliche Steinverband des Ziegel- vom 16. bis ins 19. Jahrhundert, Das 20. Jahrhundert, mauerwerks schließt die Vermutung aus, es könnte sich das oftmals wenig sensibel mit der historischen Substanz umging, ist an der ehemaligen "Schenkstatt" 1886 erhielt die östliche Gaststubenwand ihren heuti- relativ spurlos vorübergegangen, so dass der historische gen, schrägen Verlauf zur Durchfahrt hin (Abb. 13). Die Bestand weitgehend erhalten ist. Einen kleinen Eindruck von der malerischen Ausstattung des 18. Jahrhunderts werden zukünftig zwei Supraporten geben, die im Zuge Bis ins frühe 20. Jahrhundert wurden die Räumlichkei- der Renovierungsarbeiten abgenommen¹⁰ werden muss-

Ingrid Winklmann



Abb. 20

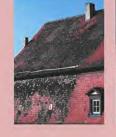



Das Dach - 500 Jahre Konstruktion und Dachdeckung

🐧 us der Bamberger Innenstadt kommend erblickt Erdgeschoss von einer Ladennutzung berichtet. Das man schon von weitem, bereits vor Erreichen der traurige Dahinvegetieren des Gebäudes im letzten Kettenbrücke die stattliche, dreigeschossige Fassade Viertel des 20. Jahrhunderts, das nun endlich beendet und das mächtige traufständige Dach des Gebäude- ist, dürfte vielen Bambergern in Erinnerung sein. komplexes Obere Königstraße 1 und 3 (Abb. 21). Die Doch wie alt ist das Gebäude nun tatsächlich? Aufstädtebauliche Wirkung des Hauses wird durch die für schlussreich ist für den Fachmann dabei das Dach, das ein Bürgerhaus ungewöhnliche Größe verstärkt. Das bei alten Häusern oft am wenigsten von den Umbauten Mansarddach erreicht die erhebliche Firsthöhe von der Jahrhunderte betroffen ist. Ein Blick auf die Rück-23 Metern und ist damit das höchste historische seite des Gebäudes zeigt im Gegensatz zur Vorderseite Gebäude in der Königstraße. Elf Fensterachsen liegen eine ungebrochene, riesige Dachfläche mit einer grounter einem Dach und haben eine einheitliche Fassade. Ben Steilheit von 56 Grad. Sie erreicht allerdings nicht Doch diese enorme Breite entstand erst im Laufe der mehr die für mittelalterliche Dächer charakteristische Zeit, als die beiden unabhängigen Häuser mit den Marke von 60 Grad, ist jedoch viel steiler als die Hausnummern 1 und 3 zusammengezogen wurden. Dächer des 17. und 18. Jahrhunderts, Rätselhaft bleibt Hausnummer 1 nimmt dabei sechs Fensterachsen ein. zunächst die für Dächer ab 1720 in Bamberg charakte-Die von der Königstraße aus sichtbaren Bauformen, die ristische und bis weit ins 19. Jahrhundert hinein Fensterrahmungen und das Mansarddach scheinen zunächst auf eine Entstehung in der Barockzeit zu Unterdach- und einer flacheren Oberdachhälfte. Eine

Die schriftlichen Quellen, die eine Bebauung des Grund- auf. Zunächst bietet sich folgendes Bild. Das Dach stückes der Hausnummer 1 bereits im 15. Jahrhundert nimmt mit insgesamt 12 Meter gut die Hälfte der gebezeugen, belegen seit 1568 dort ein Gasthaus "Zur Bürsten", das gegen Ende des 18. Jahrhunderts in "Schwarzer Adler" umbenannt wurde. Spätestens seit sogar das 15 Meter breite Mittelschiffes des Bamberger dem 18. Jahrhundert bestanden auf dem rückwärtigen Domes (Abb. 22) und sind größer als die Hausbreite mit Grundstück des Anwesens zudem zwei große Säle, fünf Zimmer, Stallungen, Remisen und ein großer Garten. Die Nutzung als Gast- und Rasthaus ist seit dem 15. den riesigen Raum mit handwerklichen Mitteln kon-Jahrhundert typisch für die Königstraße, die bis zum Besuch König Ludwigs I. im Jahre 1838 "Steinweg" nach der nicht selbstverständlichen Pflasterung hieß. Auf dem Weg von Nürnberg nach Erfurt machten die Ein Blick auf die straßenseitige Dachfläche zeigt sehr Reisenden hier Rast, wer die Domstadt besuchen wollte, bog bei unserem Gasthaus rechtwinklig Richtung lichen Bestand gehört. Es wurde nachträglich unter Inselstadt über den seit dem 19. Jahrhundert Ketten- Verwendung der alten Konstruktionshölzer mehr brücke genannten Flussübergang ab. 1838 hat man schlecht als recht aufgeständert. Ursprünglich besaß Dach und Fassade mit dem Nachbargebäude zusam- das Gebäude eine symmetrische Satteldachkonstrukmengezogen. Am Ende des 19. Jahrhunderts wird im tion. 1987 wurde das Dachwerk von Ana Pancini, Axel

gebräuchliche Mansarddachform mit einer steilen Begehung des Dachstuhls löst das Rätsel recht schnell samten Haushöhe ein. Auch die Tiefe des Daches und damit des ganzen Hauses ist enorm: 17 Meter übertreffen 10,5 Meter. Es handelt sich damit um eines der mächtigsten historischen Profandachwerke in Bamberg. Um struktiv zu überdachen, waren vier Dachgeschosse notwendig, die jeweils bis auf das freiliegende unter dem First mit Bretterlagen ausgelegt sind.

schnell, dass das Mansarddach nicht zum ursprüng-

¹⁰ Hierbei wird der Wandputz mit den daraufliegenden Malschichten vom Mauerwerk abgetrennt, um wichtige Befunde nicht zu zerstören.

⁹ Laut Dr. Gutbier datieren die sandsteinernen Fenstergewände ins Jahr 1841.



Verformungsgenaues Aufmaß des Dachquerschnittes in einer Binderebene (E. Rüsch. A. Treuner). Originaler Maßstab 1:25.

Treuner und Bernadette Wöstmann im Rahmen einer ihnen verbundenen Sparren im Abstand von knapp Abschlussarbeit des Aufbaustudiums Denkmalpflege einem Meter. In der zweiten Dachebene reicht neben genau vermessen und untersucht (Abb. 23). Die Hauptmerkmale erkennt man am besten im Quer- Raumtiefe eine einzelne stehende Stuhlsäule mit einem

Ahh 21

Die gemeinsame Fassade der

Häuser Obere Königstraße 1

(links) und 3 mit der gemein-


samen Mansarddachfläche


von der Kettenbrücke aus

schnitt einer "Binderebene", in der die konstruktiv wichtigsten Hölzer des Dachtragwerkes konzentriert nächsten Geschosses zu tragen. Diese mittlere Stuhlsind (Abb. 22,23). Zwei Binder stehen im Abstand von etwa 3,5 Metern im freien Dachraum, zwei weitere sind spannten Unterzug des unteren Geschosses. Die dain die Giebelwände integriert und eingemauert. Auf diesen fünf Bindern liegen in mehreren Ebenen Längsbalken, die "Rähme", die die Vielzahl der 14,20 Meter langen Sparren tragen, auf denen die Dachlatten für die Deckung aufgenagelt sind. Die Binderkonstruktion besteht aus drei übereinander angeordneten "liegenden Stühlen" aus schräg unter die Sparrenebene gelehnten Stützen, die die äußeren Rähme tragen und durch schräge Hölzer in Quer- und Längsrichtung abgestrebt sind. Da die Spannweite für die horizontalen "Kehlbalken" zwischen den unter den Sparren liegenden schrägen Stuhlsäulen für Holzbalken bei weitem zu groß ist, unterstützen in der untersten Dachebene zwei zusätzliche senkrechte Pfosten zwei weitere in Längsrichtung des Hauses laufende Unterzüge. Diese den Wänden eines Fachwerkhauses ähnliche Konstruktion nennt man in der Fachsprache "stehender Stuhl". Da in der Mitte des untersten Dachgeschosses zwischen den beiden Stützen des stehenden Stuhles noch immer ein zu großer Abstand bleibt, wird ein fünfter Längsunterzug genau in Hausmitte durch leicht schräg liegende Streben, durch "Spannriegel" eingespannt. Auf den fünf Unterzügen lasten die Kehlbalken und die mit

> Abb. 22: Schemaguerschnitte des Dachwerkes der Oberen Königstraße 1 (oben) in der ursprünglichen Form des 16. Jahrhunderts mit Leergespärre und Binder des barocken Dachstuhles über dem Bamberger Dom im gleichen Maßstab.

den liegenden Stuhlsäulen durch die verminderte Unterzug in Raummitte aus, um die Kehlbalken des säule steht genau über dem gerade geschilderten einge-

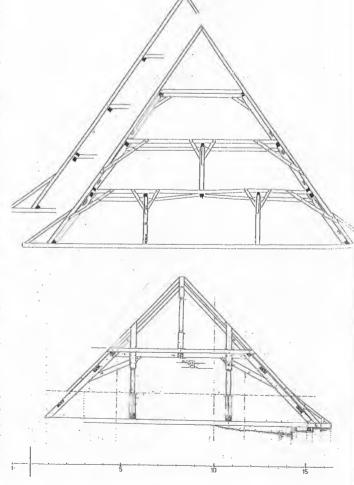

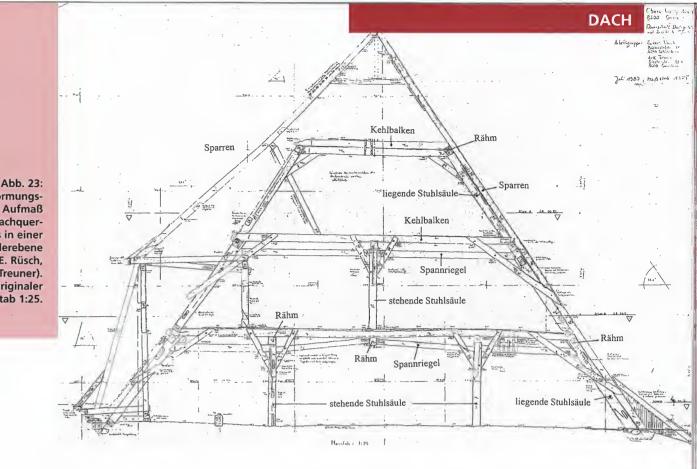

Kehlgebälkes in Raummitte (Abb. 23).

durch schräge, verblattete Streben, die vom Kehlbalken ist. Für diese Zeit sehr modern mutet der eingespannte geengt werden.

nachdem das Institut für Archäologie, Bauforschung verschiedenen Segmentschnitten fielen dabei insbesonund Denkmalpflege eine Abteilung für Dendrochronologie unter Leitung des Diplomholzwirtes Thomas Die mit den Fingern abgezogene raue Oberfläche und Eißing einrichten konnte: Nach der naturwissenschaft- insbesondere die langen Nasen zum Einhängen in die lichen Altersbestimmung der verbauten Hölzer wurde Dachlatten ließen auf ein hohes Alter schließen (Abb. 24). das Dachwerk unmittelbar nach 1521 errichtet.

Mansarddach war das gesamte Dachwerk komplett in Alexandra Feigl und Christiane Huck, die Dachziegel einem für das hohe Alter sehr guten Zustand erhalten. einer näheren Untersuchung. Es zeigte sich, dass insge-Der unverfälschte Bestand, die seltene Kombination samt noch etwa 1100 Stück dieser Spitzziegel auf den verschiedener Konstruktionselemente und die unge- beiden Dachflächen erhalten waren. Vergleiche mit anwöhnliche Größe bei einem Alter von fast 500 Jahren dernorts aus archäologischen Ausgrabungen geborgenen machen das Dachwerk zu einem besonders wichtigen und datierten Ziegeln verfestigten die erste Vermutung, Denkmal, selbst wenn von außen nichts von ihm zu dass es sich noch um Reste der originalen Deckung aus

durch entstehende hohe Belastung zeigt sich im genau- sehen ist. Die staatliche und städtische Denkmalpflege en Aufmaß durch eine deutliche Durchbiegung des waren deshalb bestrebt, das Dachwerk möglichst vollständig zu erhalten. Nach mehreren vergeblichen Pla-Die geschilderten technischen Merkmale lassen eine nungsversuchen in den letzten beiden Jahrzehnten des zeitliche Einordnung zu. Liegende Stühle kommen erst 20. Jahrhunderts, die stets einen Ausbau des Daches mit am Ende des Mittelalters auf, in Bamberg gibt es sie Eingriffen in die Substanz vorsahen, war der letzte Beseit etwa 1460. Die Dachneigung wird bereits gegen- sitzer- und Architektenwechsel ein Glücksfall nicht nur über den extrem steilen mittelalterlichen Dächern etwas für das Haus sondern auch für den Dachstuhl: Er bleibt flacher. Die Verbindung der Sparren mit den Bindern unausgebaut und wirkt wie seit Jahrhunderten als Wetterund Klimapuffer für die darunter liegenden Wohnungen. bis zum Sparren reichen, weist wiederum darauf hin, Doch das Dach wies noch eine Besonderheit auf, die in dass die Konstruktion wohl noch vor 1550 zu datieren Bamberg inzwischen zu den absoluten Seltenheiten gehört. Bis zum Sommer 2002 waren die großen Dach-Unterzug des ersten Dachgeschosses an. Die Datierung flächen der Vorder- und insbesondere der Rückseite mit konnte so auf das erste Drittel des 16. Jahrhunderts ein- einer kunterbunten Mischung offensichtlich historischer Dachziegel gedeckt (Abb. 25). Es handelte sich durchge-Eine genaue Datierung gelang erst in den letzten Jahren, hend um Biberschwänze verschiedenen Formats. Neben dere Ziegel mit sehr spitz zulaufenden Unterkanten auf. Im Sommer 2002 unterzogen drei Studierende des Auf-Bis auf die Aufständerung der Straßenseite zu einem baustudiums Denkmalpflege, Zuzana Cimprichová,



Abb. 24: Spitzbiber aus dem ersten Drittel des 16. Jahrhunderts; Untersicht und Aufsicht.

dem ersten Drittel des 16. Jahrhunderts handelt, zur Erhaltungszustandes der einzelnen Ziegel so gravierenursprüngliche Verlegeschema der Ziegel erhalten, bei Schuppenform schlossen.

In Bamberg ist dies ein einmaliger Fall: Eine fast 500 Dachdeckerfirma konnten allerdings von Studierenden Jahre alte, gut erhaltene Dachkonstruktion mit Resten der Universität 350 Spitzschnitte aussortiert und unverder originalen Deckung. Wo weiß man sonst Genaues über Dachdeckung am Ausgang des Mittelalters? Bedenkt man, dass die halbe Höhe des Hauses von den Dachflächen eingenommen wird, so kann die enorme Bad Windsheim abgegeben, der Rest wurde durch das Bedeutung der Ziegel für die gesamte Erscheinungs- Entgegenkommen des Bauherrn vor Ort im alten Dachform des Hauses abgeschätzt werden. Trotz systematischer Suche ist uns in Bamberg kein zweites Gebäude bekannt geworden, wo vergleichbar alte Deckungsreste zu finden wären. Bei dem immer noch fortschreitenden, inzwischen fast flächendeckenden Verlust historischer Damit ist ein auch weit über Bambergs Grenzen hinaus Deckungen in Bamberg sind bereits Restflächen mit besonderer Fall gegeben: Ein durch Alter, Größe und barocken Segmentbibern die seltene Ausnahme.

Bauherr, Architekt und Denkmalpflege waren spontan bemüht, möglichst große Teile dieser Deckung in die unberührt erhalten und in seiner Struktur einschließlich neuen Dachflächen zu übernehmen, ja man überlegte der originalen, fast 500 Jahre alten Deckung ablesbar. sogar, für die Gesamtflächen Spitzbiber gleicher Form nachzubrennen. Leider zeigte unsere Überprüfung des Dr. Manfred Schuller

Gewissheit. Untermauert wurde dies dadurch, dass de Mängel - entweder waren die Nasen abgefroren und zumindest Teile der Dachlattung auf der Rückseite des die Flächen intakt, oder die Nasen in Ordnung und die Gebäudes zu der ursprünglichen Dachkonstruktion Flächen hochgradig geschädigt -, dass mit den verbleigehörten. In einigen kleinen Partien war sogar noch das benden Restziegeln keine vernünftig ablesbare Fläche mehr einzudecken gewesen wäre. So musste schweren dem sich die steilen Spitzen zu einer rautenförmigen Herzens auf eine Wiedereindeckung der Originale verzichtet werden. Beim Abdecken der Ziegel durch eine sehrt geborgen werden. 120 befinden sich in der Universität für weitere Untersuchungszwecke, einige Exemplare wurden an das Fränkische Freilandmuseum in werk eingelagert. Ein Teil davon wird in einem der Dachgeschosse der Oberen Königstraße 1 auf einem Holzgerüst in der ursprünglichen Neigung und Deckungsanordnung als Modell aufgebaut und zugänglich sein. Konstruktion besonders ausgewiesenes Dachwerk bleibt in einem komplett sanierten Gebäude weitgehend



Abb. 25: Ausschnitt der Dachfläche mit Ziegeln, 2002.



Stadtsanierung "mit Zuckerbrot und Peitsche"

Niedergang

Adler". Das Grundstück bestand lange Zeit aus dem Vordergebäude mit seinen Anbauten und einer umfang- Untersuchungen für das Sanierungsgebiet "Bambergreichen Hofanlage im Hintergrund zur Aufnahme der Mitte" damals noch nicht abgeschlossen waren, konnnotwendigen Nebenräume, insbesondere für Pferde und ten Mittel der Städtebauförderung nicht unmittelbar in Kutschen.

Ende der 30er Jahre des 20. Jahrhunderts wurde dieser Eigentumszusammenhang aufgelöst. Anlass war zum einen die Enteignung des jüdischen Eigentümers, zum Spekulation anderen die damalige Absicht der Stadt Bamberg, eine rückwärtige Erschließungsstraße von der Letzengasse her anzulegen. Das ehemals große Grundstück wurde in Wegerechten belastet.

Dieser gravierende Einschnitt in die Grundstücks- und Alle Fördergeber stellten ihre Haushaltsmittel bereit. vorhandenen Wegerechte deutlich vermindert.

Weil die Schaffung der Fußgängerzone in Bamberg in der zweiten Hälfte des 20. Jahrhunderts in den 1Ades Einkaufserlebnisses führte, verschlechterte dies die stehende Haus wurden 1,15 Mio. DM verlangt. Standortqualität in der Königstraße. Zudem führte der Als sich herausstellte, dass niemand bereit war, den generelle Ausbau der Straßenverkehrsinfrastruktur zu der Königstraße als Geschäftsstraße.

In dieser Zeit der Umstrukturierungen erwarb 1987 Bei einem Ortstermin im Frühjahr 1999 unter Beteili-

eine Nürnberger Bauträgergesellschaft 11/12 des Anwesens Obere Königstraße 1. Ein Bamberger Archiei dem Anwesen Obere Königstraße 1 handelt es tekturbüro wurde mit einer Sanierungsplanung beaufsich um das traditionelle Gasthaus "Schwarzer tragt. Im Jahr 1992 wurde ein erster Antrag auf Städtebauförderung vorgelegt. Weil die Vorbereitenden Aussicht gestellt werden.


ie Aussichten auf Förderung wurden 1997/1998 unicht nur aus Mitteln der Städtebauförderung, sonvier Teilflächen zerschlagen, die alle vier von verschie- dern auch aus anderen Fördertöpfen sehr konkret. Die denen Personen bzw. Unternehmen erworben wurden. Regierung von Oberfranken machte entsprechende Um die neuentstandenen Hinterliegergrundstücke Zusagen. Der Bauherr wurde daraufhin gebeten, die noch erschließen zu können, wurde das vordere Anwesen mit fehlenden weiteren Unterlagen für den vollständigen Städtebauförderungsantrag zügig zusammenzutragen. Eigentümerstruktur leitete zum einen für den rückwär- Der Bauträger, der bereits seit einigen Jahren über eine tigen Bereich die städtebaulich relativ geringwertige Baugenehmigung verfügte, reichte nun allerdings kei-Nutzung als Parkierungsfläche ein, zum anderen wur- neswegs einen Antrag auf Städtebauförderung ein, sonden die Nutzungsmöglichkeiten des Vordergrund- dern begann das Objekt über einen örtlichen Makler stückes durch die geringe Grundstücksfläche und die zum Verkauf anzubieten. Hierbei wurde unter anderem mit folgendem Satz geworben: "Zuschüsse im Rahmen des Städtebauförderungsgesetzes u. d. Denkmalpflege in Höhe von 1,5 Mio. sind für '98 zugesichert." Als Lagen der Innenstadt zu einer erheblichen Aufwertung Verkaufspreis für das damals bereits seit 10 Jahren leer-

geforderten Kaufpreis zu zahlen, sank nicht etwa die einem enormen Aufschwung des autoorientierten Ein- Preisvorstellung, sondern der Bauträger ließ überrakaufens am Stadtrand und auch des Versandhandels. schend von einem anderen Architekturbüro eine völlig Diese Entwicklungen beschleunigten den Niedergang neue Planung erstellen. Auf dieser Basis reichte er einen neuen Antrag auf Städtebauförderung ein.




buch in Verbindung mit der erlassenen Sanierungssatzung der Erwartungshaltung, dass Städtebauförderungsmittel

gung zahlreicher betroffener Behörden sowie der Bau- vom 13.03.1998 verpflichtet ist, nur solche Verkaufsträgergesellschaft wurde deren geschäftsführender preise zu genehmigen, deren Höhe die Ziele der Alleingesellschafter umfangreich über die vorhandenen Sanierung nicht gefährdet. Hintergrund dieser gesetz-Fördermöglichkeiten, wie auch die übrigen Rahmen- lichen Regelung ist es, dass der Gesetzgeber gezielt bedingungen informiert. Hierbei wurde ihm insbeson- überteuerte Grundstücksgeschäfte in Sanierungsgedere in Erinnerung gebracht, dass ein möglicher bieten unterbinden will, um zu verhindern, dass durch Verkauf des Anwesens Obere Königstraße 1 der sanie- Immobilienspekulation in einem ohnehin problemberungsrechtlichen Genehmigung unterliegt. Das bedeu- hafteten Stadtteil die Sanierung noch zusätzlich tet, dass die Stadt Bamberg als Gemeinde im Rahmen erschwert wird. Denn natürlich führt die Ausweisung ihrer kommunalen Planungshoheit durch das Baugesetz- als Sanierungsgebiet im Immobilienmarktgeschehen zu

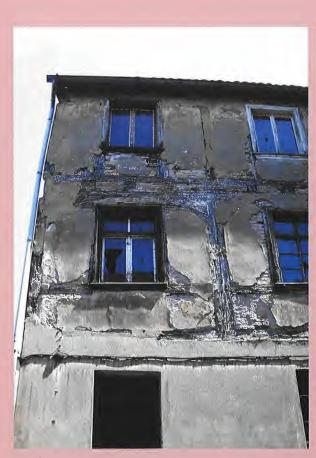





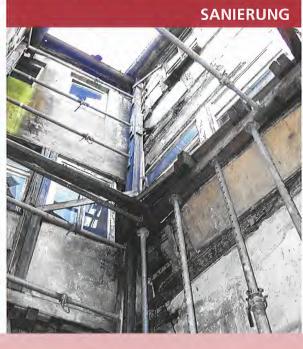

preise spekulativ steigen dürften.

lisiert, dass ein Verkaufspreis von 1,15 Mio. DM nicht erwarten ist. etwa allein dem Verkäufer verbleibt, sondern dass der in diesem Preis enthaltene sanierungsbedingte Speku- I Zugleich wurden alle Schritte eingeleitet, die das lationsanteil nach Sanierungsrecht durch die Stadt Verwaltungsverfahrensgesetz und das Baugesetzbuch Bamberg abgeschöpft werden muss und abgeschöpft vorsehen, um ein Instandsetzungsgebot nach § 177 des werden wird.

Statt nunmehr die Preisvorstellung zu korrigieren, teil- auszusprechen. te stattdessen der Eigentümer das gesamte Anwesen in Einzelanteile nach Wohnungseigentumsgesetz auf. In enger Zusammenarbeit mit dem Landesamt für Dies senkte die Sanierungsaussichten weiter, denn im Falle des Verkaufes einzelner Wohneinheiten muss Hochbauamt und dem Baurechtsdezernat wurden unter jeder Einzeleigentümer einen eigenen Antrag auf Städtebauförderung stellen, weil für jeden einzelnen Eigentümer seine individuelle Steuerersparnis zu berückträger bis bereits eine umfangreiche Stadtratsvorlage sichtigen ist. Der erst kurz vorher eingereichte Antrag für die Sitzung des Bausenates am 5. April 2000 vorbeauf Städtebauförderung war damit vollkommen hinfällig. reitet worden war. In dieser Situation entschied sich der Zudem lässt sich auch über ein nach Wohnungseigen- Bauträger buchstäblich in letzter Sekunde zum Verkauf tumsgesetz aufgeteiltes Anwesen kein höherer Kauf- zu einem wesentlich geringeren Preis, als er zuletzt in preis erzielen, weil die Gemeinde in jedem Falle die der Diskussion gestanden hatte. Am 3. März 2000 kam sanierungsbedingte Bodenwertsteigerung abschöpft. Die Bauträgergesellschaft stellte nun keineswegs neue die Stadtbau GmbH Bamberg. Dieser Verkauf wurde Anträge auf Städtebauförderung oder begann gar mit dadurch begünstigt, dass die Stadtbau unter neuer der Sanierung. Vielmehr blieben die vorhandenen städte- Geschäftsführung inzwischen eine Neuausrichtung baulichen Missstände weiter bestehen.

Um die Sanierung des Gebäudes in dieser Situation endlich voranzubringen, beschloss das Stadtplanungsamt daraufhin, parallel zwei Verfahren einzuleiten, die Neubeginn das Objekt einer Sanierung beschleunigt zuführten:

LEs wurde ein Gutachten zur Ermittlung des Verkehrswertes in Auftrag gegeben, um im Falle eines Verkaufes Architekturbüro und das ebenfalls zehn Jahre zuvor zügig beurteilen zu können, ob der angesetzte Verkaufs- befasste Ingenieurbüro mit einer Sanierungsplanung

fließen werden. Die Wirkung dieser Mittel wäre jedoch genehmigungsfähig ist. Ein Verkehrswertgutachten ist gering, wenn in der gleichen Höhe die Immobilien- zudem in der Regel eine wertvolle Verhandlungshilfe zwischen Verkäufer und Käufer, so dass hier zügiger Es wurde also der Bauträgergesellschaft deutlich signa- ein Vertragsabschluss auf einer realistischen Basis zu

Baugesetzbuches für das Anwesen Obere Königstraße 1

Denkmalpflege, dem Bauordnungsamt, dem städtischem Federführung des Stadtplanungsamtes alle Verfahrensschritte durchlaufen. Alle Fristen ignorierte der Baues zum Verkauf seiner 33/36 Miteigentumsanteile an ihrer Ziele in Richtung auf ein verstärktes Engagement in der Stadtsanierung erfahren hatte.

J ie Stadtbau hat dann sehr zügig das ursprünglich bereits mit dem Objekt befasste ortsansässige preis innerhalb des Sanierungsgebietes überhaupt beauftragt, die entsprechenden Anträge auf Städtebau-

18



förderung vollständig gestellt, die benötigten Eigenmittel bereitgestellt und die Sanierung in Angriff genommen.

Wenn man bedenkt, wie langwierig und zäh sich die Verhandlungen über ein Jahrzehnt hin gestalteten, ist der Zeitraum von nur drei Jahren, den der neue Eigentümer für Bestandsuntersuchung, Planung, Antragstellung, Genehmigung, Finanzierung, Förderantragstellung, Ausschreibung, Vergabe, Durchführung und Fertigstellung der Sanierungsmaßnahme benötigt hat, bemerkenswert gering. In diesem Zusammenhang ist die umfassende fachliche und finanzielle Unterstützung durch die Regierung von Oberfranken hervorzuheben.

Die lange Vorgeschichte der Sanierung zeigt, dass eine entschlossene Gemeinde, die ihre Möglichkeiten ausschöpft, die Sanierung von wertvollen Einzelbaudenkmälern, die bereits seit vielen Jahren leer stehen, erheblich beschleunigen kann. Hierzu ist allerdings umfassende Arbeit "hinter den Kulissen" erforderlich, für die entsprechend qualifiziertes Personal bereitstehen muss. All diese Vorleistungen spielen sich in einem datenschutzrechtlich sensiblen Bereich ab, so dass sie in der Regel nicht geeignet sind, öffentlichkeitswirksam gegenüber der Bevölkerung in Erscheinung zu treten. Insgesamt zeigt die jüngste Geschichte der Oberen Königstraße 1, dass die Stadtsanierung mit ihrem breiten Spektrum an Handlungsoptionen vom "Zuckerbrot" (Städtebauförderungsmittel) über den "Hafer" (Verkehrswertgutachten) bis hin zur "Peitsche" (Instandhaltungsgebot) über effiziente Instrumente verfügt, um die Stadtsanierung auch in Zukunft weiter voranzubringen.

Thomas Beese






Die Motivation des Bauherrn



Jie Obere Königstraße 1 ist ein Gebäude, das zweifel- Die Stadtbau GmbH Bamberg beauftragte nach dem nur schwer oder gar nicht von der Entwicklungsgeschichte des Sanierungsgebietes Bamberg-Mitte zu trennen. Denn durch eine Reihe von Zukäufen in den Folge-Obere Königstraße 1 (Abb. unten) entstehen dort in den

Die Motivation zum Ankauf dieser Grundstücke lag turstudenten und Denkmalschützern zugänglich wurde. einfach darin, dass selbst durch großzügige Förderung Durch die Nichtnutzung des Dachgeschosses musste im Rahmen des Städtebauförderungsprogrammes des Bundes, des Freistaates und der Stadt Bamberg eine büro Bräuning wurde hiermit beauftragt und erstellte Finanzierung der Sanierung der Unteren Königstraße 8 und 10 nicht darstellbar gewesen wäre. Durch die Miteinbeziehung von Neubauten konnte jedoch eine Mischfinanzierung erarbeitet werden, die auch diese aufwändigen Altbausanierungen mit abdeckt. Ebenfalls logische Treppenhaus, welches das statische Rückgrat des Vor-Konsequenz aus diesem Gesamtansatz heraus, war es, dass man als Zugangsgrundstück für eine fußläufige als Gewerberäume wie auch als Wohnungen genutzt Durchwegung des Gebietes von der Kettenbrücke über die Königstraße durch das neue Wohngebiet bis zur Tocklergasse unbedingt das Grundstück Obere Königstraße 1 mit einbeziehen musste. Die vorherigen Eigen- zum Abbruch freigegeben war, da es sich in einem so tümer hatten bereits mehrfach Bauanträge und Städtebauförderanträge bei der Stadt Bamberg gestellt, welche auch genehmigt bzw. bewilligt wurden, haben jedoch aus spekulativen Gründen das Gesamtprojekt nie begonnen.

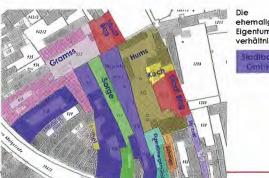

Das Rückgebäude, welches von der Denkmalpflege schlechten Zustand befand, dass es nicht erhalten werden konnte, stellte das nächste Problem dar. Um es sinnvoll nutzen zu können, wurde mit dem Grundstücksnachbarn, der Familie Schaupp verhandelt, um deren Rückgebäude (Obere Königstraße 3) hinzu erwerben zu können. Dieses sanierte Rückgebäude, welches im Erdgeschoss wunderschöne Kreuzgewölbe aufweist (entstanden durch die frühere Nutzung als Apotheke) bildet nun mit dem anstelle des weggerissenen Rückgebäudes

der Oberen Königstraße 1 entstandenen Neubau vier

dass der Dachstuhl, welcher das herausragende denkmal-

Wohnzwecken ausgebaut werden sollte. Dies war jedoch

Denkmalschützern auf große Freude, weil dadurch die

wirklich außerordentliche Zimmermannsarbeit dieses

berichtet) für kommende Generationen von Architek-

auch die Statik neu berechnet werden. Das Ingenieur-

neue statische Berechnungen für das durch ver-

schiedene unsachgemäße Umbauten früherer Eigen-

tümer sowie einen Brand stark in Mitleidenschaft gezo-

gene Vorderhaus. So erreicht man nun durch ein neues

derhauses bildet, die beiden Obergeschosse, die sowohl

werden könnten, sowie das Dachgeschoss, welches sich

in alter Pracht präsentiert.

le Obere Kolligstraße i ist ein Geodade, das Zindie los über viele Jahre, um nicht zu sagen Jahrzehnte, Kauf am 03.03.2000 das Architekturbüro Mietusch einer der besonders hässlichen Flecken in der Innen- damit, die bestehende Planung zu überarbeiten, da für stadt von Bamberg gewesen war. Seine Geschichte ist die Stadtbau GmbH Bamberg von vornherein klar war, pflegerische Element des Hauses darstellt, nicht zu jahren, insbesondere sind hier zu nennen das Grund- im bestehenden rechtskräftig genehmigten Bauplan stück Hums, das Grundstück Gramss und eben die der Fall gewesen. Diese Entscheidung stieß bei den nächsten Jahren, neben sechs Althaussanierungen, eine zweigeschossige Tiefgarage sowie 30 Stadthäuser und Dachstuhls (es wird noch an anderer Stelle darüber 20 Eigentumswohnungen.





Stadthäuser in Reihenhausform, welche sehr schön die Nach 15 Monaten Bauzeit und 18 Monaten Vorberei-2001 in seiner abschließenden Stellungnahme ausdrücklich die gelungene Architektur dieser Alt-/Neukombina-Architekten und den Behörden.

denkmalpflegerische Maßnahmen, welche aber auch notwendig waren. So fanden beispielsweise drei Monate lang archäologische Grabungen unter der Leitung umsonst war, denn es konnte die frühzeitige Besiedlung Beteiligten fordern. des Gärtnergebietes Bamberg Mitte bis in das 12. Jahrhundert nachgewiesen werden. Unter anderem wurde Heinrich Kemmer ein Grubenhaus in 3 m Tiefe ausgemacht. Auch beim Innenausbau stieß man immer wieder auf denkmalpflegerisch bedeutsame Putze, Stuckarbeiten, Balken, Bohlen- bzw. Fischgratdecken, wandhohe Andreaskreuze sowie Kielbogentüren. Dies führte zu weiteren Befunduntersuchungen und Entscheidungen darüber, ob diese Funde nun freigelegt und für die Nachwelt sichtbar bleiben sollten oder aber nur gesichert und dann überbaut werden sollten.

bauliche Verbindung zwischen Neubau und alter tungszeit (man beachte die Relation) konnte nun das Bausubstanz in jedem einzelnen Haus aufzeigen. Das erste große Gebäude im Rahmen der Sanierungsmaß-Landesamt für Denkmalpflege würdigt im Februar nahme Bamberg Mitte fertiggestellt werden. Es war dem Bauherrn von vornherein klar, dass es sich um einen Kraftakt handeln würde, welcher die normalen tion und die gute Zusammenarbeit zwischen Bauherrn, Aufgaben der Stadtbau GmbH Bamberg (Versorgung der Stadt mit Wohnungen und städtebauliche Sanie-Der Bauablauf wurde immer wieder gebremst durch rungsaufgaben) noch übersteigen würde. Die Stadtbau GmbH Bamberg sieht dies aber als einen Beitrag zur Erhaltung des Weltkulturerbes Bamberg und bedankt sich bei allen Beteiligten, die zum Gelingen der bedeudes Landesamtes für Denkmalpflege statt, welche sich tenden Sanierungsmaßnahme beigetragen haben. Es auf eine Länge von 65 m und einer Tiefe von 3 m durch bleibt nicht viel Zeit zum Feiern, die nächsten Maßdas Vordergebäude erstreckten. Entschädigung für die nahmen sind bereits begonnen und die gesamte Bauzeitverzögerung war, dass diese wenigstens nicht Maßnahme wird noch viel Kraft und Anstrengung aller

















Statisch konstruktives Sanierungskonzept des Vordergebäudes

Jem aufmerksamen Beobachter präsentiert sich das 3. Verursacht durch Altbrände im Bereich der Feuerbäude, das aus dem Ensemble der Unteren und Oberen Königstraße deutlich herausragt. Hinter dem äußerlich einheitlichen Erscheinungsbild verbergen sich jedoch 4. Die Stuhlsäulen der Dachkonstruktion wiesen große zwei baurechtlich getrennte Gebäudehälften.

Der linke Gebäudeteil – die Obere Königstraße 1 – sah vor der Instandsetzung verwahrlost aus. In der straßen- 5. Die Kopfbänder im Bereich der Hauptgespärre im seitigen Fassade zeigten sich Putzabplatzungen und Durchfeuchtungen. Die Dachflächen waren stark verformt und der Dachfirst hing durch. Solche Schäden sind bei Bauwerken dieser Größe und dieses Alters im allgemeinen nicht außergewöhnlich. Weitaus schwerwiegender und in statischer Hinsicht sehr bedenklich war jedoch der Gebäudezustand im Inneren des Bauwerks. Als Grundlage für die statisch konstruktive Schadensfeststellung diente ein vom Bauherrn zur Verfügung gestelltes "verformungsgerechtes Aufmaß" aus dem Jahr 1988 mit der im Bereich der Denkmalpflege üblichen Aussagekraft. Auf dieser Grundlage wurden durch unser Ingenieurbüro im Juni 1995 und Mai 2000 "statische Befunduntersuchungen" durchgeführt.

Auflistung der statisch konstruktiven Schäden

- m Rahmen der durchgeführten statischen Befunduntersuchungen konnten folgende Hauptschadenspunkte festgestellt werden:
- 1. Der Durchhang des Dachfirstes betrug in der Hausmitte 35 cm! Ferner klafften die Sparrenfirstpunkte auseinander.
- 2. Die Windverbände in den Dachebenen waren gelöst, teilweise beseitigt, ausgeknickt und gebrochen.

- Anwesen Obere Königstraße 1 und 3 von der Ketstellen waren Gespärrefußpunkte, Sparren und Pfetten tenbrücke aus gesehen als ein mächtiges Barockge- vermorscht und vermulmt und Teile der Geschossbalkenlagen zerstört.
 - Schrägstellungen auf.
 - zweiten Dachgeschoss waren ausgerissen.



Kopfband aus Blatt ausgerissen

6. Die Kopfbänder im Bereich der Stuhlsäulen des ersten Dachgeschosses waren gebrochen.



Gebrochenes Kopfband



Durchgebrochene Decke über dem Erdaeschoss

- 7. Die Balkenlagen der Dachböden und Geschossbalwaren stark durchgebogen.
- 8. Die Balkenbohlendecke im Bereich der erdgeschossigen Durchfahrt - bereits mittels einer Notabstützung provisorisch gesichert - war durchgebrochen.
- 9. In Teilbereichen des 1. Obergeschosses fand man eine zerstörte Holzbalkendeckenlage vor, verursacht durch einen Brandschaden im Jahr 1998.




Brandschaden Decke über 1. Obergeschoss

Ursachen der statisch konstruktiven Schäden

Stuhlkonstruktion aus Schwellen, Ständern und Jahres 1520/21 angeschlossen. Zusätzlich belasten Dachkonstruktion zu berücksichtigen. Somit war für

neue schräge und vertikale Stuhlsäulen, die über kenlagen vom Erdgeschoss bis zum 2. Obergeschoss Pfetten die ergänzte Sparrenebene der Barockisierung tragen, den alten bauzeitlichen Dachstuhl.

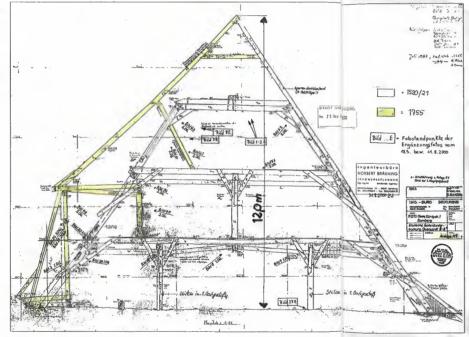

Anlage A7

■ ie Ursachen f
ür die zuvor beschriebenen Die nunmehr asymmetrische Konstruktion des Umbaues Schadensbilder lassen sich im wesentlichen durch von 1755 führte zu einer vollständigen Veränderung der die zahlreichen Umbauten des Gebäudes erklären. Das auftretenden Kräfte im ursprünglich symmetrischen ursprünglich symmetrische vierstöckige Dachwerk - mächtigen Dachtragwerk. Die Folge waren eine Vieleine Kombination aus liegendem und stehendem Stuhl zahl von gelösten sowie gebrochenen Verbindungsmit-- wurde 1520/21 errichtet und weist vom Fußboden des teln, stark verformte Holzquerschnitte und schräg ste-1. Dachgeschosses bis zum First eine Höhe von 12,0 m hende Stuhlsäulen. Im Zuge des Umbaus des Jahres auf. Im Zuge der Barockisierung des Gebäudes im 1755 sowie der späteren baulichen Maßnahmen der Jahre 1755 wurde der zur Königstraße liegende vordere Jahre 1886, 1927 und 1939 wurden zusätzliche statische Dachteil in ein Mansarddach umgerüstet. Diese neue Veränderungen von tragenden Bauteilen vom 2. Obergeschoss bis in das Erdgeschoss vorgenommen ohne Rahmen ist mit Stichgebälken am alten Dachstuhl des die vorhandene Lastsituation aus den Stuhlsäulen der mit je 6,0 to Gesamtlast keine tragfähige Lastableitung Diese "Hauptschadensursache" führte zum einen im Bereich der erdgeschossigen Durchfahrt zu den beschriebenen Balkenbrüchen, andererseits sind die starken Verformungen aller Balkenlagen und der Dachböden ebenfalls auf diesen Umstand zurückzuführen.

Das statisch konstruktive Sanierungskonzept

us der Analyse der Schadensursachen ergaben sich für das Sanierungskonzept zwei Schwerpunkte.

I. Schadensbewertung

Neben der sicheren Lastabtragung, das heißt der Beurteilung der Standsicherheit der Konstruktion, waren die Decken in Teilbereichen Verzicht auf historische Sub-Fragen der Einhaltung weiterer bauordnungsrechtlicher Forderungen auf dem Gebiet des Holz-, Wärme-, Entscheidungen eine wesentliche Entlastung erzielt Feuchte-, Brand- und Schallschutzes zu analysieren werden. Gleichzeitig war es dadurch auch möglich, die und zu bewerten. An dieser Stelle sei ausdrücklich da- für die künftige Nutzung wichtigen Aspekte des rauf hingewiesen, dass die zwingende Notwendigkeit Wärme-, Schall- und Brandschutzes besser bewerten besteht, vor der Baudurchführung die Arbeitsschritte und planen zu können. Schadensanalyse und Schadensbewertung zu bewerkstelligen. Erst durch eine sorgfältige und fachgerechte Analyse des Bauzustandes ist es nämlich möglich, die II. Herstellung der statisch konstruktiven Funktionsrichtigen Maßnahmen zu erkennen und deren Kostenumfang zu bestimmen.

konnte die oben genannte Arbeitsweise in mustergülti- Tragkonstruktion vom Erdgeschoss bis zum Dachfirst ger Form durchgeführt werden, denn der Bauherr zeigte war es möglich, alle für eine "Nachrechnung" des sich verständig und aufgeschlossen und der Denkmal- Gebäudes wichtigen Bauteile aufzunehmen und den pfleger ging "statisch konstruktiv" vor. An dieser Stelle Zustand der einzelnen Tragelemente beurteilen zu köngilt mein besonderer Dank den Herren Dir. Heinrich nen. Besonders wichtig ist dabei die Herausarbeitung Kemmer und Dr. Alfred Schelter.

die 4 Stützen im 1. Dachgeschoss (siehe Anlage A7) Wegen der durch die verschiedenen Umbaumaßnahmen verursachten gravierenden statischen Veränderungen in den darunter liegenden Geschossen mehr vorhanden. und der daraus resultierenden Überbelastung der Bauwerkskonstruktion wurden vom Bauherrn und dem Denkmalpfleger zwei wesentliche Entscheidungen mit-

- 1. Verzicht einer Wohnraumnutzung im großen Volumen des vierstöckigen Dachraumes.
- 2. Beseitigen der gesamten Fußbodenaufbauten und vollständige oberseitige Freilegung der tragenden Holzbalkenlagen der Decken über Erdgeschoss, 1. Obergeschoss und 2. Obergeschoss.

Durch die mit den vielen Umbauten einhergehenden Verformungen wurden deckenoberseitig die Fußböden durch kontinuierliche "Begradigung" mehrmals angeglichen und die Eigengewichtsbelastung ständig erhöht. Für den Denkmalpfleger bedeutete das Freilegen der stanz. Für das Bauwerk konnte jedoch durch diese

Bei dem Vordergebäude der Oberen Königstraße 1 Durch die zuvor beschriebene nun freiliegende der für den Lastabtrag maßgebenden Tragstruktur, der -






Abfangung der Stuhllast



Zusätzlicher Zuganschluss mit Gewindestange


Belastungen.

in realistischer Näherung anzunehmenden - statischen Dies wurde durch die Anordnung verschiedener lokaler Systeme und deren maßgebenden Beanspruchung bzw. Verstärkungsmaßnahmen in den darüberliegenden Dachgeschossen auf der Grundlage eines wirklichkeitsnahen statischen Systems erreicht.

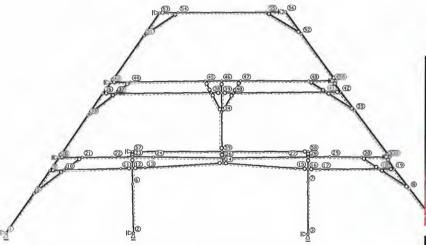





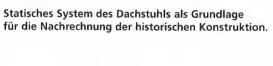

Bei dem vierstöckigen Dachstuhl der Oberen Königstraße 1 war es der Wunsch des Bauherrn und des Denkmalpflegers, die historische Stuhlsäulenkonstruktion mit Kopfbandanschluss im 1. Dachgeschoss aus dem Jahr 1520/21 nach Möglichkeit ohne statische Ergänzungsmaßnahmen belassen zu können



Windverbände: Einzelanschlüsse; Stahlträger und Knotenverstärkungen

Stuhlsäule mit Kopfbandanschluss aus dem Jahr 1520/21 im 1. Dachgeschoss

Ein weiterer wesentlicher Aspekt war die sichere Ab- Die fehlende bzw. unzureichende Gebäudeaussteifung leitung der erheblichen Lasten der 4 Stuhlsäulen im des vom Erdgeschoss bis zum Dachfirst ca. 23 m hohen 1. Dachgeschoss. Durch Querwechsel in Fußbodenhöhe des 1. Dachgeschosses wurden die Dachstuhllasten in Teilbereichen in die Fachwerkwände des 2. und 1. Obergeschosses, die im Zuge der Umbauphase im Jahr 1755 entstanden, verlagert. Hierdurch erfolgte eine geringfügige Verschiebung der Lasten in wesentlich "steifere" Elemente gegenüber den bisherigen "weichen" Lastein- Die Sanierung der Oberen Königstraße 1 ist heute in tragungspunkten der verformten Deckenbalkenlage. Im 1. und 2. Obergeschoss konnte durch das verfeinerte erfreuliche Ergebnis bedurfte einer Auseinandersetzung Tragwerksmodell der Dachstatik und der daraus resultierenden Kenntnis der Größe der Stuhlsäulenlasten auf Verstärkungselemente verzichtet werden. So blieb im Wand- und im Stuckdeckenbereich dieser beiden Geschosse die historische Substanz geschont. Die wesentlichen Hauptabfangungen der Gebäudelasten wurden unterhalb der Decke über dem Erdgeschoss durch Einfügen von verformungsarm dimensionierten Stahlträgerrahmen vorgenommen. Hierauf lasten sich nunmehr Ulrich Schlee für ihr Engagement bei dieser schwieridie Wand- und Deckenlasten des 1. und 2. Oberge- gen Instandsetzungsaufgabe. schosses und die Beanspruchungen aus den Dachstuhlsäulen ab und werden in den Baugrund eingeleitet.

Gebäudes wurde durch Horizontalverbände, die in Verbindung mit den historischen Balkenlagen ausgebildet wurden, sichergestellt. Das neue Treppenhaus wurde als zusätzlicher "vertikaler Aussteifungskern" konstruiert, an dem die horizontalen Deckenverbände angeschlossen sind.

statisch konstruktiver Hinsicht abgeschlossen. Dieses mit der Geschichte des Gebäudes und seiner historischen Konstruktionen, sowie der Kulturgeschichte der dort lebenden Menschen. Der gewissenhafte Umgang mit der Geschichte eines Gebäudes zeigt sich vor allem in der substanzschonenden Instandsetzung, die ohne eine genaue Bauzustandsanalyse nicht möglich ist. Mein besonderer Dank gilt meinen Mitarbeitern Herrn Dipl.-Ing. Franz Trautenbach und Herrn Dipl.-Ing. FH


Norbert Bräuning



Stahlrahmen unter der Decke über dem Erdgeschoss



Architektur des Sanierungsvorhabens

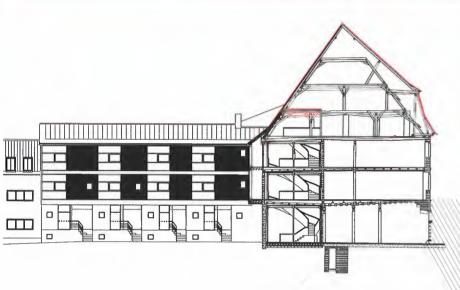


1. Historische Gegebenheiten/Städtebau

b ei dem ehemaligen Gasthof "Schwarzer Adler" handelt es sich um ein 1520 errichtetes Gebäude, welches später vor allem während des Barock mehrfach umgestaltet wurde.

Aufgrund seiner Lage gegenüber der Kettenbrücke, welche die Stadt über Jahrhunderte mit einem wichtigen Handelsweg – der heutigen Königstraße – verband, nimmt es eine herausragende städtebauliche Stellung ein. Als Endpunkt dieser Verbindung wurde es vermutlich mit dem Anwesen Obere Königstraße 3 als bauliche Einheit und als das höchste Gebäude in der Straße konzipiert. Dieser Dominante Rechnung tragend ordnen sich die umliegenden Bauwerke in ihrer Höhenentwicklung nach Osten bzw. Westen hin staffelartig unter. Die städtebaulich auf Fernwirkung zur Stadt ausgerichtete Bauweise wird besonders an dem viergeschossigen Dachstuhl deutlich, der in einem Verhältnis von 1:1 zur Fassade steht. Bemerkenswert ist aber auch die Stellung

als Schwellengebäude zwischen mittelalterlicher Stadt und Gärtnervorstadt, die durch ein noch heute bestehendes öffentliches Wegerecht quer durch das Gebäude und das Grundstück dokumentiert ist und so die Anbindung des Gärtnerviertels an die Stadt gewährleistet.

Aus der Zeit der barocken Überformung ist die einseitige Vorblendung einer Mansarde auf dem bauzeitlichen Dachstuhl sowie die größtenteils erhaltene Innenausstattung der Obergeschosse hervorzuheben. Vor allem die reichhaltigen, für ein Bürgerhaus ungewöhnlich hochwertigen Wandmalereien sind bemerkenswert. Die Veränderungen der Grundrissdispositionen in den Geschossen im 18. Jahrhundert wie auch die Mansardvorblendung, vor allem aber die Entfernung jeglicher konstruktiver bauzeitlicher wie barocker Einbauten im Erdgeschoss während der 30er Jahre des letzten Jahrhunderts - einhergehend mit der Umgestaltung der erdgeschossigen Fassade - hatten das Gebäude nachhaltig gestört. Die Tragstruktur war zerstört, eine lineare Lastabtragung vom Dach in die Fundamente nicht mehr vorhanden, von den Außenwänden bis zur Hausmitte wies das Bauwerk Setzungen bis zu 50 cm auf.

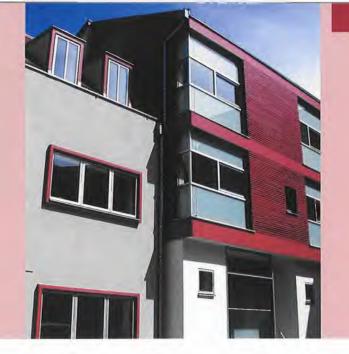

2. Planung

ach umfassender statischer Voruntersuchung – das vorhandene konstruktive Gerüst wurde durch Ausbau der Bodenbeläge und Abnahme von Deckenabhängungen freigelegt – wurden die einzelnen Planungskriterien mit allen fachlich Beteiligten sowie dem Bauherrn festgelegt.

Dies umfasste folgende Punkte:

- I Stabilisierung des Bauwerks über eine Stahlrostkonstruktion unter der Decke über dem Erdgeschoss des Ladens.
- I Einbau eines stabilisierenden Treppenhauskerns über alle Geschosse an Stelle der alten Treppe.
- I Ausführung als Stahlkonstruktion, um dem vorhandenen Holzbau Rechnung zu tragen, sowie Verglasung des Einbaues, um die Eingriffe in die barocke Grundrissgestaltung des Obergeschosses zu minimieren.
- I Beibehaltung der schützenswerten Raumdisposition in den Obergeschossen, Sanierung dieser nach denkmalpflegerischen Kriterien.
- I Sanierung und Instandsetzung des historischen Dachstuhles.
- I Eine vorliegende Baugenehmigung, welche den Ausbau über 2 Ebenen vorsah, wurde verworfen.
- Abriss des durch Feuchtigkeit stark geschädigten hofseitigen Laubenganges sowié des dortigen Hinterhauses.
- I Neuerrichtung der abgebrochenen Bauteile.
- Zukauf des Hinterhauses Obere Königstraße 3 und dessen Verbindung mit dem neu zu errichtenden Hinterhaus Obere Königstraße 1 zu Stadthäusern.
- I Neubau eines die Hinterhäuser abschließenden Wohnhauses

Die Nutzungskonzeption wurde in Anlehnung an den ehemaligen Bestand entwickelt und umfasst eine

Mischung zwischen Wohnen und Arbeiten. Im Erdgeschoss des Vorderhauses wurde in Absprache mit dem separaten Eigentümer ein Laden vorgesehen, die Obergeschosse als Büroräume konzipiert. Die miteinander verbundenen Hinterhäuser als 4 Stadthäuser ausgelegt, die ein Wohnen zwischen Alt und Neu ermöglichen.

3. Gestaltungskriterien

er historische Bestand wurde entsprechend der Befundlage in Absprache mit den zuständigen Behörden hergerichtet. Dabei ist vor allem auf eine farblich einheitliche Gestaltung der Fassaden Obere Königstraße 1 und 3 geachtet worden, sowie auf die bauzeitliche Bohlen-Balken-Decke über dem öffentlichen Durchgang. Diese wurde freigelegt und entsprechend des barocken Befunds saniert. Konstruktive Einbauten in die Denkmalsubstanz wurden sichtbar belassen und wie die neue Treppe sowie die Verglasung in Kontrast zum Bestand gesetzt.

Die auf der historischen Grundrissgeometrie erstellten Neubauten folgen dieser Vorgehensweise, sind in ihrer Fassadenabwicklung als zeitgenössische Zutat ablesbar und bilden ein gestalterisches Gegenstück zum historischen Vorderhaus. Dabei wurden in der Fassadenstaffelung und -ausbildung die vormaligen Gegebenheiten aufgegriffen. Entsprechend präsentiert sich das EG als verputzter Massivbau mit großzügigen Stahl-Glas-Elementen frei anlehnend an den Ende des 19., Anfang des 20. Jahrhunderts eingebrachten Werkstatttrakt des abgebrochenen Gebäudeteils. Ebenso verhält es sich mit den Obergeschossen, die in Anspielung auf die verlorengegangene Fachwerksubstanz mit Holz verkleidet sind. Der Wohnhausneubau ist eine eigenständige Gestalt als abschließendes Bauteil an den historischen Komplex angefügt und überbrückt so den um 1935 durch Abbruch entstandenen Verlust der rückwärtigen Hofbebauung.

Gerd Mietusch



Autorin und Autoren

Jochen Scherbaum

geb. 1962

M.A., Archäologe

seit 1997 selbständig als "Büro für Archäologische Dokumentation" in Bamberg

Ingrid Winklmann

geb. 1970

M.A., Kunsthistorikerin

seit 2000 selbständige Restauratorin für Befund, Bauforschung und Wandmalerei

in Scheßlitz-Starkenschwind

Prof. Dr. Manfred Schuller geb. 1953

Dr.Ing. (Architektur)

seit 1986 Professor für Bauforschung und Baugeschichte

an der Universität Bamberg

Thomas Beese

geb. 1965

Dipl.-Ing., Architekt, Regierungsbaumeister

seit 1999 Leiter der Abteilung "Stadtsanierung / Stadtgestaltung"

des Stadtplanungsamtes Bamberg

Heinrich Kemmer

geb. 1949

seit 1999 Geschäftsführer der Stadtbau GmbH Bamberg

Norbert Bräuning

geb. 1950

Dipl.-Ing. (FH), Beratender Ingenieur, BYIK BAU

öffentlich bestellter und vereidigter Sachverständiger für konstruktiven

Ingenieurbau, Beton- und Stahlbetonbau und betontechnologische Instandsetzung

seit 1981 selbständiger Tragwerksplaner in Bamberg

Gerd Mietusch

geb. 1951

Dipl.-Ing., Architekt

seit 1988 freischaffender Architekt in Bamberg





Impressum

Herausgeber: Stadt Bamberg

Baureferat

Stadtplanungsamt Untere Sandstraße 40 96047 Bamberg Germany

stadtplanungsamt@stadt.bamberg.de www.bamberg.de/stadtplanungsamt

Redaktion: Thomas Beese, Stadtplanungsamt

Graphik: Ines Müller, creo Druck & Medienservice GmbH, Bamberg

Druck: creo Druck & Medienservice GmbH, Bamberg

Auflage: 1000 Exemplare

Abbildungen: Stadt Bamberg, Hauptamt: Seite 1 (Logos), Seite 2

Stadt Bamberg, Baureferat: Seite 3

Jochen Scherbaum: Seite 4 (oben links und Plan), Seiten 5 und 6

Ingrid Winklmann: Seite 7 (oben Mitte und Plan), Seiten 8 bis 11, Seite 12 (oben) Dr. Manfred Schuller: Seite 13 (oben Mitte), Seite 14 (Pläne), Seite 15, Seite 16 (unten)

Stadtbau GmbH Bamberg: Seite 21 (Plan)

Norbert Bräuning: Seite 23, Seite 24 (oben und Plan), Seite 26, Seite 27 (oben links und unten)

Gerd Mietusch: Seiten 28 bis 29 (Pläne)

Stadt Bamberg, Stadtplanungsamt: alle übrigen Abbildungen





Diese Broschüre wird durch die Regierung von Oberfranken aus Mitteln der Städtebauförderung gefördert.

"Nur wenn man die historische Stadt kennt, kann man an ihr weiterbauen!"

Ottmar Strauß

